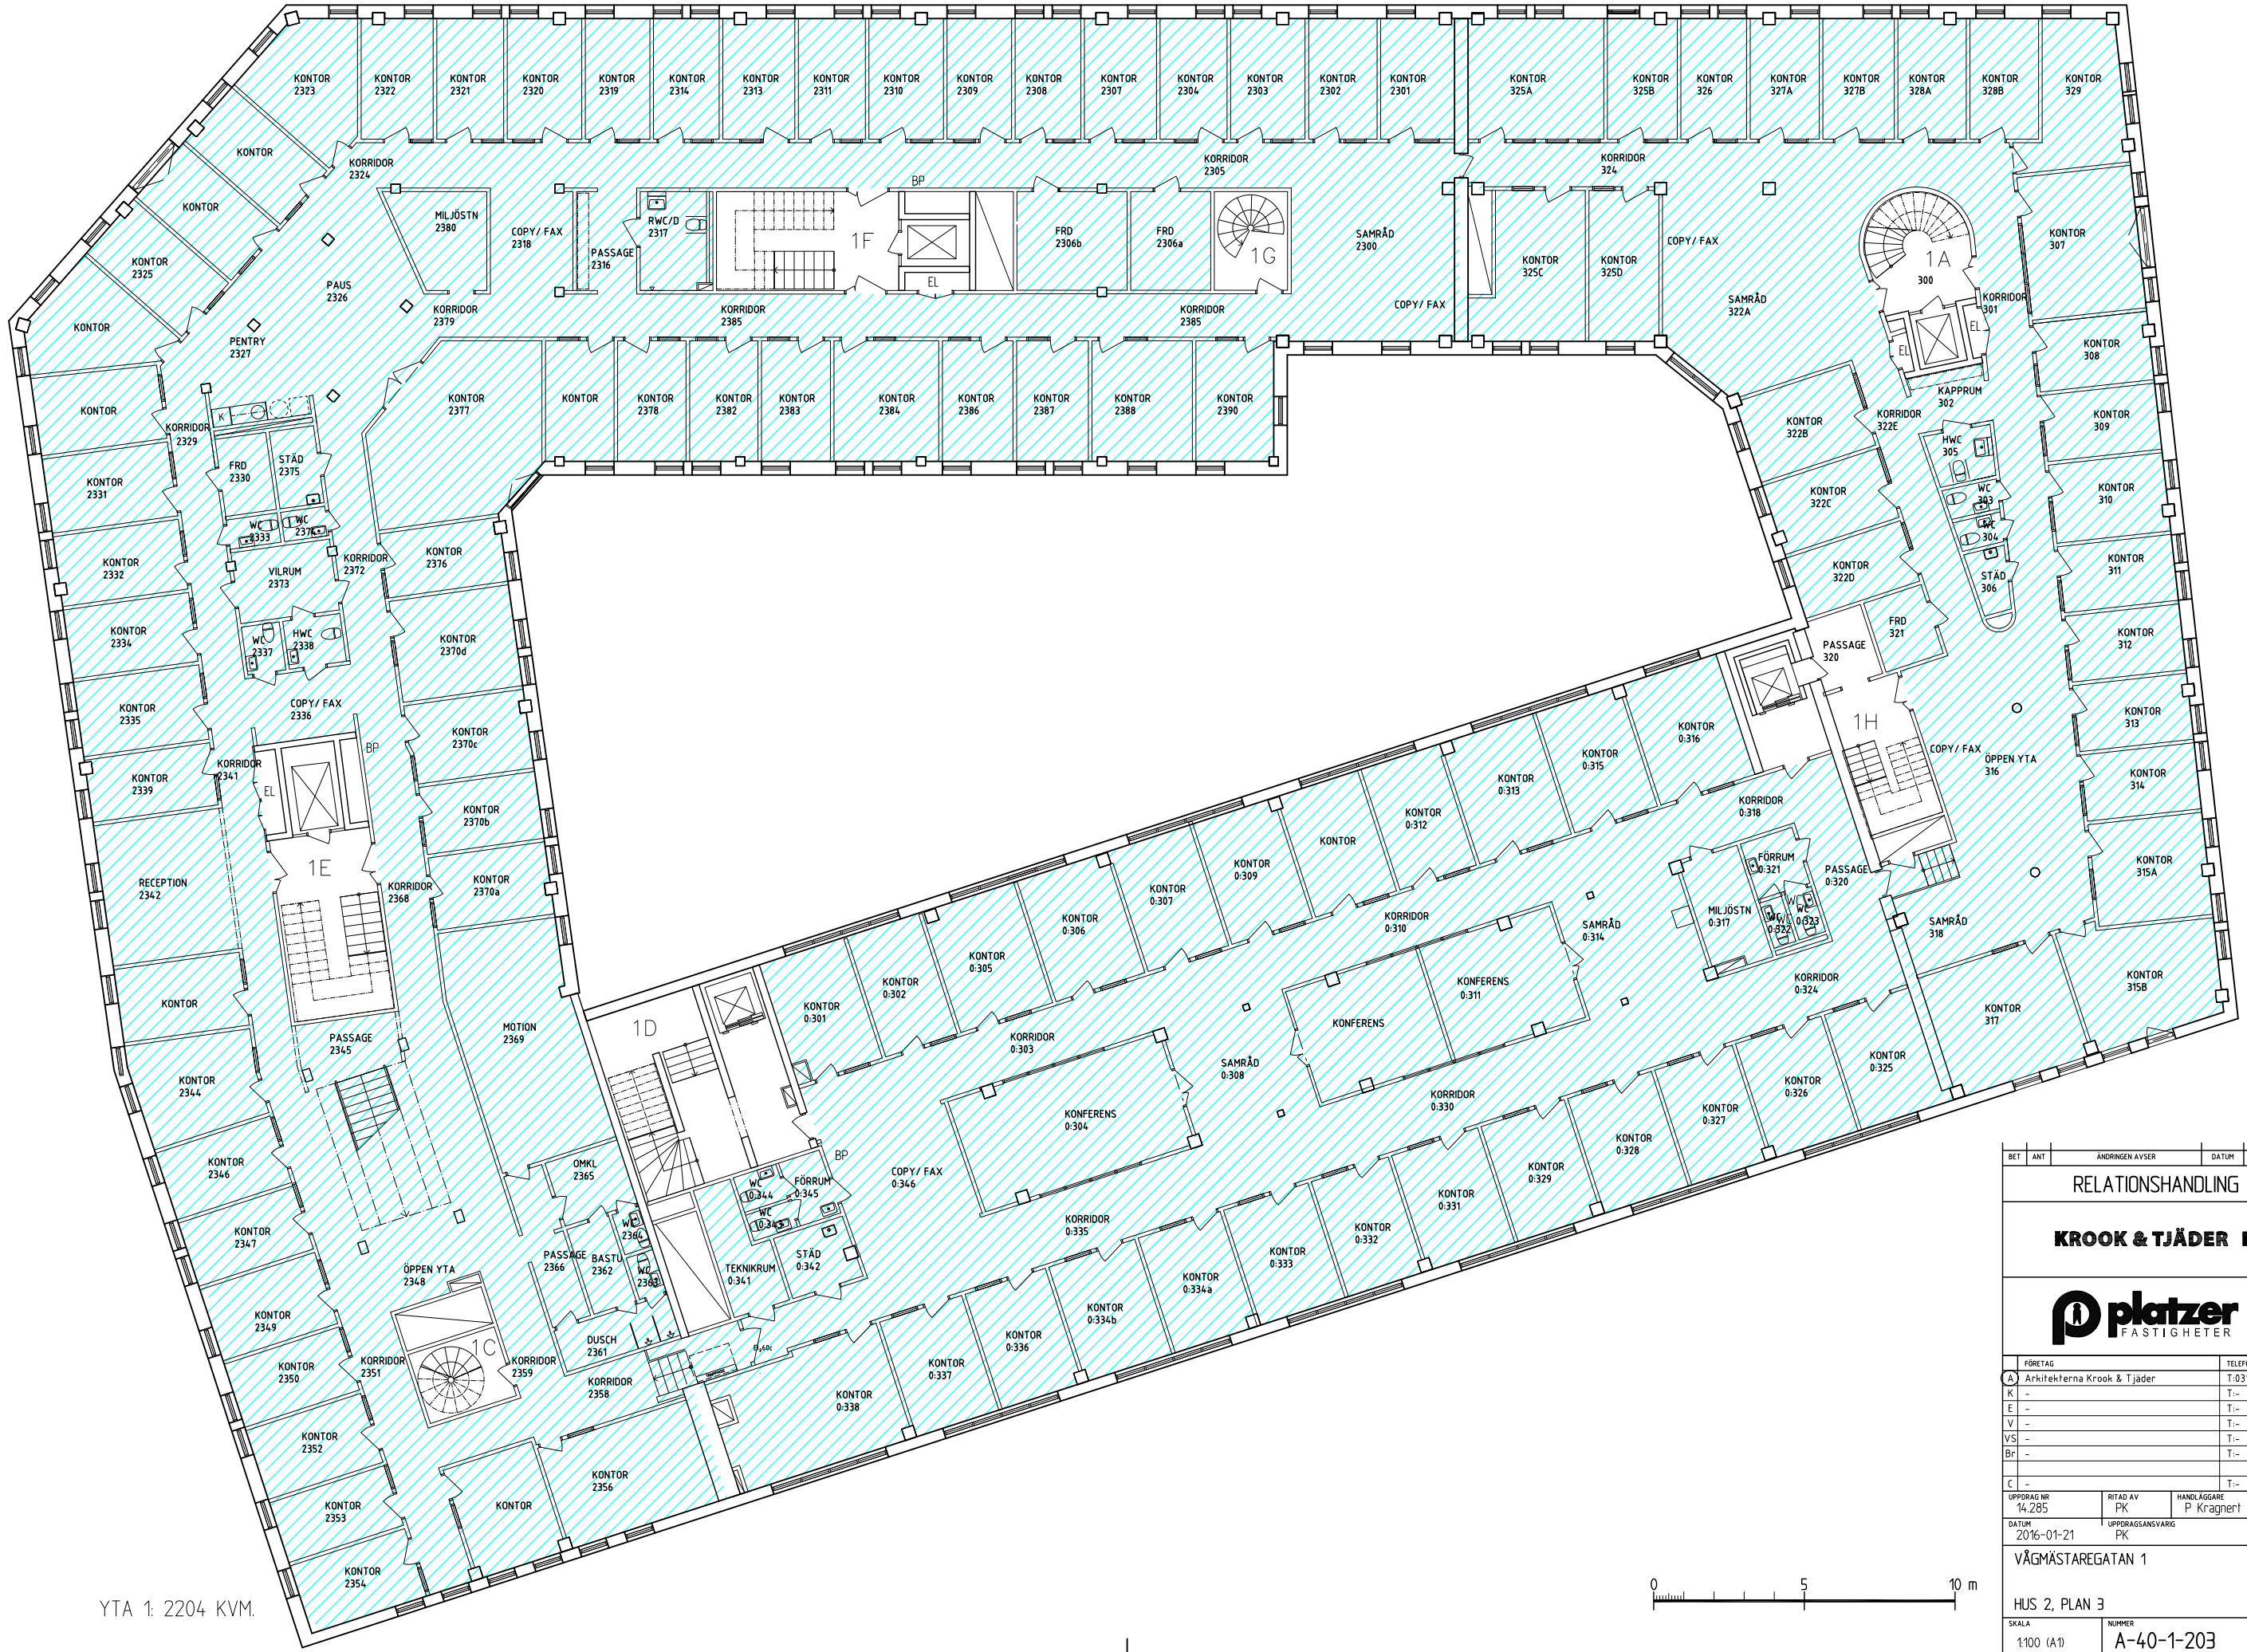

BET	ANT	ÄNDRINGEN AVSER	DATUM	SIGN

RELATIONSHANDLING

KROOK & TJÄDER

platzer FASTIGHETER

	FÖRETAG	TELEFON
A	Arkitekterna Krook & Tjäder	T:031-704 17 30
K	-	T:-
E	-	T:-
V	-	T:-
VS	-	T:-
Br	-	T:-
C	-	T:-

UPPDRAG NR	RITAD AV	HANDLÄGGARE
14.285	PK	P Kragnert

DATUM	UPPDRAGSANSVARIG
2016-01-21	PK

VÅGMÄSTAREGATAN 1

HUS 2, PLAN 3

SKALA	NUMMER	BET
1:100 (A1)	A-40-1-203	

ORIGINALFORMAT: A1